

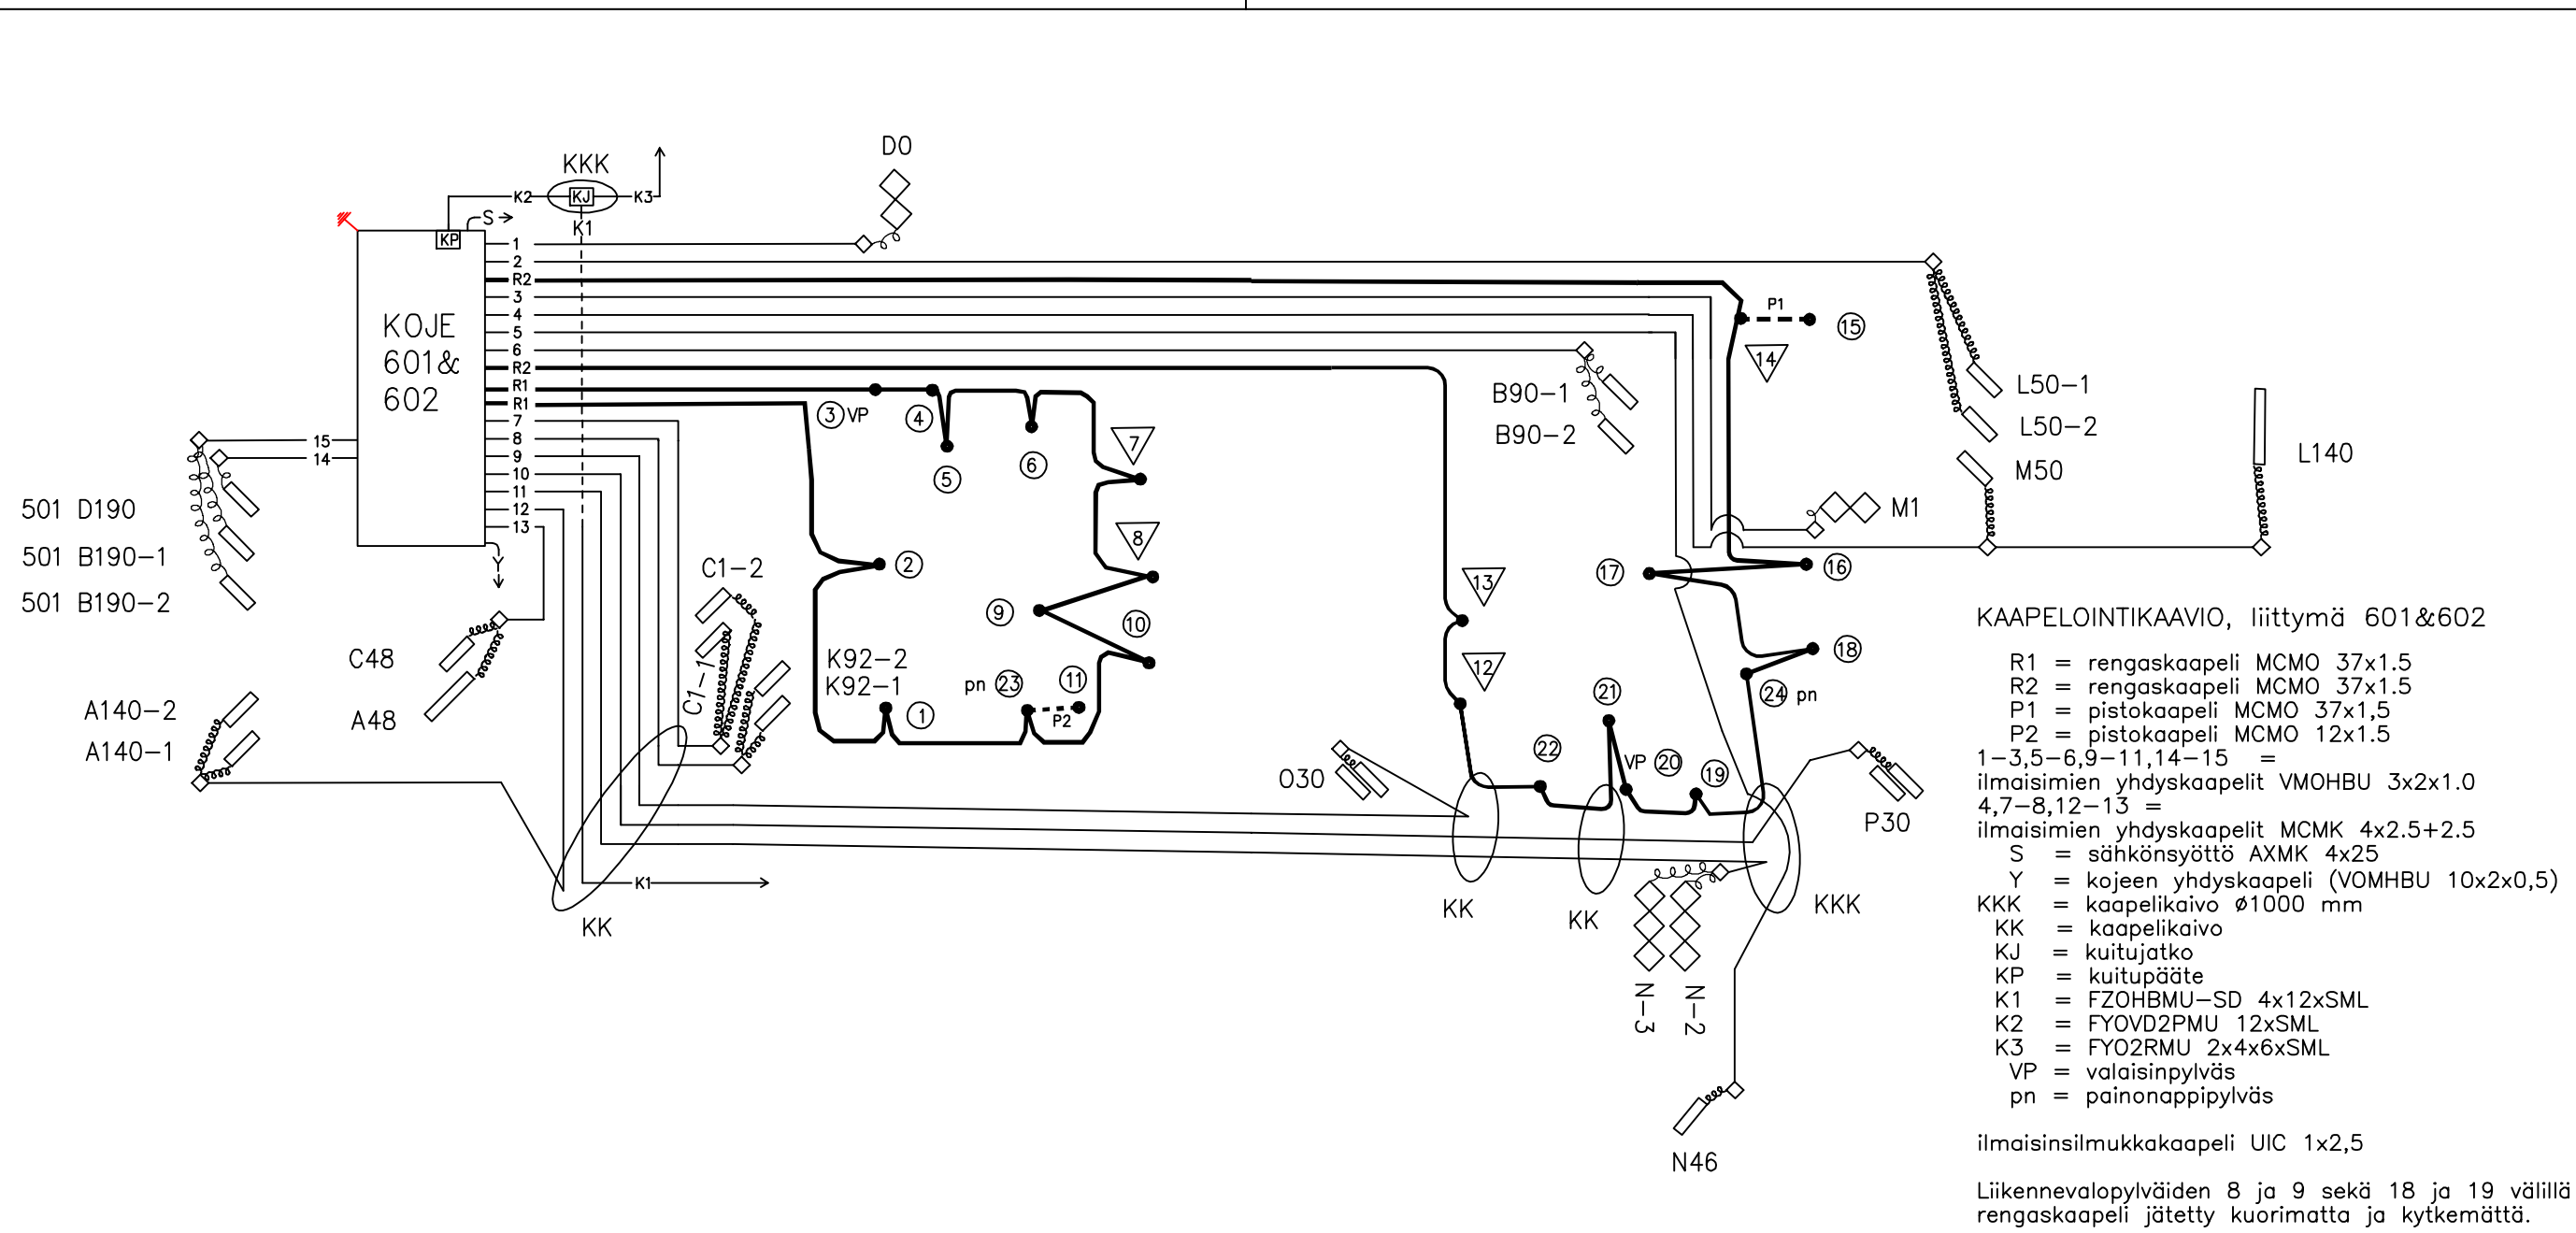


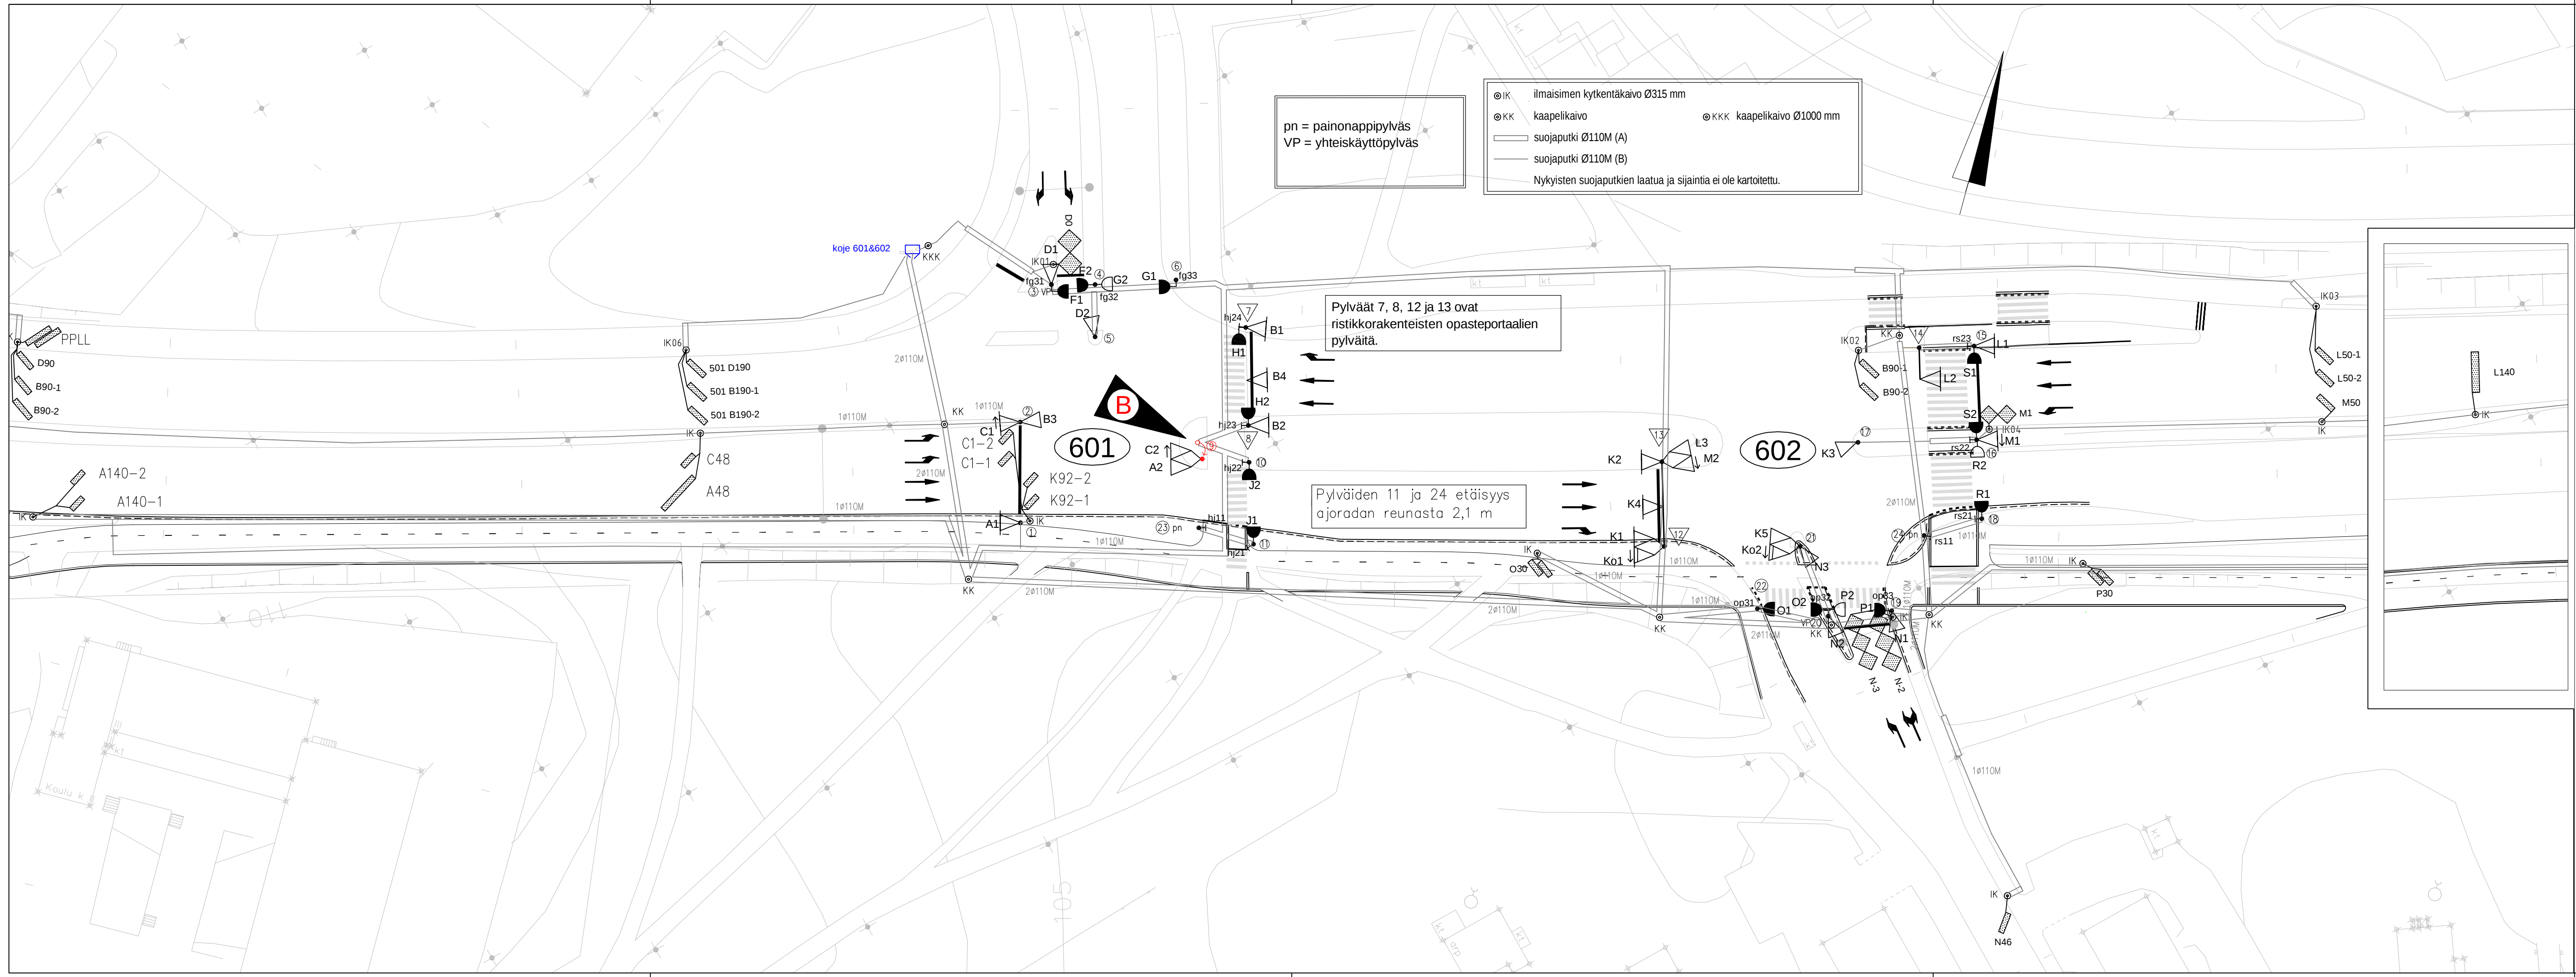

UUDET ILMAISINSILMUKAT, LIITTYMÄT 601 ja 602 (7.4.2021)

Tunnus	Sijoitus ja mitat							Huom.
	Eturajan etäisyys pysäytysviivasta	Ilmaisimen pituus 1)	Ilmaisimen leveys	Vasenman reunan etäisyys reuna-alueeseen, reuna-alueeseen tai keskiviivaan	Oikean reunan etäisyys reuna-alueeseen, reuna-alueeseen tai keskiviivaan	Vnnon ilmaisimen asennuskulma	Ilmaisimen kierrosmäärä	
N-2	-2	8,7	2,9	0,3	0,3		3	3-osainen kahdeksikko
N-3	-3	8,7	2,9	0,3	0,3		3	3-osainen kahdeksikko
O30	30	0,8	2,4	0,3	0,3	45°	4	polkupyöräilmaisinpari
P30	30	0,8	2,4	0,3	0,3	45°	4	polkupyöräilmaisinpari

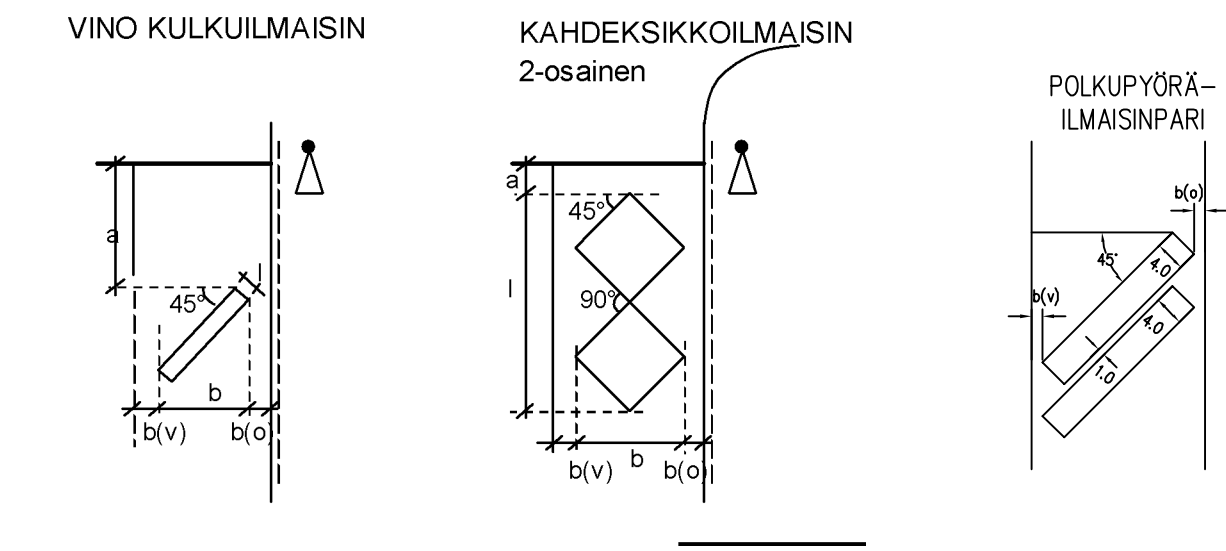

Rev B 13.5.2024:

Pylväs 9 jalustoineen uusitaan ja sijoitetaan uuteen kartan osoittamaan paikkaan.

Opastimet A2 ja C2 kiinnitetään uuteen pylvääseen 9.

Liikennemerkki E1 Suojatie siirretään erillisestä liikennemerkkipylvästä (poistetaan) liikennevalopylvääseen 9 opastimien alapuolelle.

Pylvään 9 vanhalle paikalle sijoitetaan uusi havainnepylväs jalustoineen ja sen päähän asennetaan nykyinen liikennemerkki D3.1 Liikenteenjakaja.

LOPPUPIIRUSTUS 22.12.2022

B	Pylväs 9 uusi sijainti	13.5.24	TV/Traficon Oy	
A	Liva-laitteiden sijainnit päivitetty lopputilanteen mukaisiksi.	22.12.22	TV/Traficon Oy	
Merkki	Muutos	Pvm	Suunn.	Tark.
Hankkeen nimi				
Teiskontien jalankulku- ja pyöräilyväylän rakentaminen välillä Hervannan valtavyäylä-Jaakonmäenkatu, liikennevalojen muutossuunnitelma				
Piirustuksen sisältö				
Teiskontie - Kuntokatu (601) ja Teiskontie - Kissanmaankatu (602) Asemapiirustus ja kaapelointikaavio				
Proj.pääll. Sari Kirvesniemi		Mikko Asunen		Petri Keivaara
Suunn. Maija Hakamäki		Fintrafic		
Pvm 7.4.2021		Suunn. Satu Kotituomi		Olli Rossi
Tieregisteritunnus 12/201/215-12/201/2400		Koordinaatti- ja korkeusjärj. GK24, N2000		Mittakaava 1:500
				Piir.nro R19-3